NOTAS

1 – SÍMBOLOS GRÁFICOS DESCRITOS NAS PRANCHAS IT001 E IT003.
2 – CAIXA DE PASSAGEM 100x100 mm PARA INSTALAÇÃO DOS EQUIPAMENTOS DO CONTROLE DE ACESSO, h=1,10m.
3 – A LOCALIZAÇÃO EXATA DA CÂMERA DEVERÁ SER POR RESPONSABILIDADE DO INSTALADOR DO SISTEMA DE SEGURANÇA.
4 – INFRAESTRUTURA SECA PARA INTERLIGAÇÃO DO PROJETOR AO COMPUTADOR/NOTEBOOK. O CABO DE INTERLIGAÇÃO DEVERÁ SER FORNECIDO E INSTALADO JUNTO COM A AQUISIÇÃO DO EQUIPAMENTO.
5 – TOMADAS PARA EQUIPAMENTOS DE CONTROLE DE SENHAS.
6 – TUBULAÇÃO PARA INTERLIGAÇÃO EM FIBRA ÓTICA ENTRE OS RACKS.
7 – PARA A INTERLIGAÇÃO COM A REDE DE DADOS/ VOZ EXISTENTE DO HCPA, VER PRANCHA DE IMPLANTAÇÃO GERAL HCPA–COMPLEXO–PE–IT001
8 – TODAS AS PASSAGENS HORIZONTAIS E VERTICAIS DE INSTALAÇÕES DEVERÃO SER PROTEGIDAS COM SELANTE CORTA FOGO COM RESISTÊNCIA MÍNIMA IGUAL OU SUPERIOR A 180min.
9 – PONTO DE CABEAMENTO ESTRUTURADO EM ESPERA PARA INSTALAÇÕES FUTURAS.

RACK – SALA DE T.I.–1

PONTO	ATENDIMENTO	FORMAÇÃO	CX. DE DIST.
L1 e L2	QUARTO DE PLANTÃO 1	UTP 8 VIAS – CAT6	RACK – T.I.1
L3 e L4	QUARTO DE PLANTÃO 2	UTP 8 VIAS – CAT6	RACK – T.I.1
L5 e L6	QUARTO PLANTÃO ENFERM.	UTP 8 VIAS – CAT6	RACK – T.I.1
L7 e L8	SALA CONFORTO PESSOAL	UTP 8 VIAS – CAT6	RACK – T.I.1
L9 e L10	SALA CONFORTO MÉDICO	UTP 8 VIAS – CAT6	RACK – T.I.1
L11 a L20	SALA DE REUNIÃO	UTP 8 VIAS – CAT6	RACK – T.I.1
L21 a L32	SALA MULTIUSO	UTP 8 VIAS – CAT6	RACK – T.I.1
L33 a L68	SALA APLICAÇÃO DE MED.	UTP 8 VIAS – CAT6	RACK – T.I.1
L69 a L76	POSTO ENFERMAGEM	UTP 8 VIAS – CAT6	RACK – T.I.1
L77 a L84	PRESCRIÇÃO/ROUND	UTP 8 VIAS – CAT6	RACK – T.I.1
L85 a L88	INFORMAÇÕES/HALL SOCIAL	UTP 8 VIAS – CAT6	RACK – T.I.1
L89 a L96	EXAMES RAIO X	UTP 8 VIAS – CAT6	RACK – T.I.1
L97 a L102	COLETA DE MATERIAL	UTP 8 VIAS – CAT6	RACK – T.I.1
L103 a L134, L380	SALA DE AULA	UTP 8 VIAS – CAT6	RACK – T.I.1
L135 a L138	SALA DE REUNIÕES	UTP 8 VIAS – CAT6	RACK – T.I.1
L139 e L140	SALA ADMINIST.	UTP 8 VIAS – CAT6	RACK – T.I.1
L141 e L142	SALA ADMINIST.	UTP 8 VIAS – CAT6	RACK – T.I.1
L143 e L144	SALA ADMINIST.	UTP 8 VIAS – CAT6	RACK – T.I.1
L145 e L146	ESPERA	UTP 8 VIAS – CAT6	RACK – T.I.1
L147 a L154	SALA ADMINIST.	UTP 8 VIAS – CAT6	RACK – T.I.1
L155 a L158	QUARTO ISOLAMENTO 1	UTP 8 VIAS – CAT6	RACK – T.I.1
L159 e L160	CHEFIA	UTP 8 VIAS – CAT6	RACK – T.I.1
L161 a L164	QUARTO ISOLAMENTO 2	UTP 8 VIAS – CAT6	RACK – T.I.1
L165 a L180	SALA COLET. OBS. PEDIÁTRICA	UTP 8 VIAS – CAT6	RACK – T.I.1
L181 a L190	SALA COLET. OBS. PEDIÁTRICA	UTP 8 VIAS – CAT6	RACK – T.I.1
L191 a L196	POSTO ENFERMAGEM SERV.	UTP 8 VIAS – CAT6	RACK – T.I.1
L197 a L204	PRESCRIÇÃO	UTP 8 VIAS – CAT6	RACK – T.I.1
L376 a L378 e L390	PRESCRIÇÃO	UTP 8 VIAS – CAT6	RACK – T.I.1
L205 e L206	SALA DE T.I.	UTP 8 VIAS – CAT6	RACK – T.I.1
L207 a L214	SALA MULTIUSO	UTP 8 VIAS – CAT6	RACK – T.I.1
L215 e L216	QUARTO CONFOT. PESSOAL	UTP 8 VIAS – CAT6	RACK – T.I.1
L217 a L224	SALA DE COLETA	UTP 8 VIAS – CAT6	RACK – T.I.1
L225 a L236	SALA APLICAÇÃO DE MED. 3	UTP 8 VIAS – CAT6	RACK – T.I.1
L301 a L312	SALA APLICAÇÃO DE MED. 3	UTP 8 VIAS – CAT6	RACK – T.I.1
L237 a L240	CONSULT. INDIFERENCIADO 7	UTP 8 VIAS – CAT6	RACK – T.I.1
L241 a L244	BOX 2	UTP 8 VIAS – CAT6	RACK – T.I.1
L247 a L250/L410	POSTO ENFERM.SERV.	UTP 8 VIAS – CAT6	RACK – T.I.1
L251 a L254	BOX 1	UTP 8 VIAS – CAT6	RACK – T.I.1
L255 a L258	CONSULT. INDIFERENCIADO	UTP 8 VIAS – CAT6	RACK – T.I.1
L259 a L262	CONSULT. INDIFERENCIADO 8	UTP 8 VIAS – CAT6	RACK – T.I.1
L263 a L266	CONSULT. INDIFERENCIADO 9	UTP 8 VIAS – CAT6	RACK – T.I.1
L267 a L270	SALA TRIAGEM	UTP 8 VIAS – CAT6	RACK – T.I.1
L271 e L272	SALA ESPERA PEDIÁTRICA	UTP 8 VIAS – CAT6	RACK – T.I.1
L273 e L274	ESPERA/RECEPÇÃO	UTP 8 VIAS – CAT6	RACK – T.I.1
L275 e L280	RECEPÇÃO/REGISTRO	UTP 8 VIAS – CAT6	RACK – T.I.1
L281 e L282	SERVIÇO SOCIAL	UTP 8 VIAS – CAT6	RACK – T.I.1
L283 a L286	CONSULTÓRIO	UTP 8 VIAS – CAT6	RACK – T.I.1
L287 a L290	CONSULTÓRIO	UTP 8 VIAS – CAT6	RACK – T.I.1
L357 e L358	CLASSIFICAÇÃO DE RISCO	UTP 8 VIAS – CAT6	RACK – T.I.1
L293 a L328	CFTV	UTP 8 VIAS – CAT6	RACK – T.I.1
L329 e L330	CONTROLE DE ACESSO	UTP 8 VIAS – CAT6	RACK – T.I.1
L326 a L328/L353	RELÓGIOS	UTP 8 VIAS – CAT6	RACK – T.I.1
L331/L333/L338	RELÓGIOS	UTP 8 VIAS – CAT6	RACK – T.I.1
L340/L342 a L351	RELÓGIOS	UTP 8 VIAS – CAT6	RACK – T.I.1
L354 a L356/L360	RELÓGIOS	UTP 8 VIAS – CAT6	RACK – T.I.1
L362/L364	RELÓGIOS	UTP 8 VIAS – CAT6	RACK – T.I.1
L337/L341/L343	WIRELESS	UTP 8 VIAS – CAT6	RACK – T.I.1
L360/L381/L391	WIRELESS	UTP 8 VIAS – CAT6	RACK – T.I.1
L396 a L399	WIRELESS	UTP 8 VIAS – CAT6	RACK – T.I.1
L366 e L367	CONTROLE DE SENHAS	UTP 8 VIAS – CAT6	RACK – T.I.1
L368 e L383	PROJETORES	UTP 8 VIAS – CAT6	RACK – T.I.1
RACK LÓGICA 1	RACK LÓGICA 1 – 2P	1xCABO FIBRA ÓTICA	RACK – T.I.1
RACK LÓGICA 1	RACK LÓGICA 1 – SS1	1xCABO FIBRA ÓTICA	RACK – T.I.1

RACK – SALA DE T.I.–2

PONTO	ATENDIMENTO	FORMAÇÃO	CX. DE DIST.
L1 a L4	ACESSO PACIENTE REF.	UTP 8 VIAS – CAT6	RACK – T.I.2
L5 e L6	FARMÁCIA SATÉLITE	UTP 8 VIAS – CAT6	RACK – T.I.2
L7	COPA PACIENTE	UTP 8 VIAS – CAT6	RACK – T.I.2
L8 a L17	SALA DE ECOGRAFIA	UTP 8 VIAS – CAT6	RACK – T.I.2
L18, L337 a L342	S. INTERP. DE LAUDOS	UTP 8 VIAS – CAT6	RACK – T.I.2
L339 e L340	S. INTERP. DE LAUDOS	UTP 8 VIAS – CAT6	RACK – T.I.2
L345 a L350	S. INTERP. DE LAUDOS	UTP 8 VIAS – CAT6	RACK – T.I.2
L351 e L360	S. ECOGRAFIA	UTP 8 VIAS – CAT6	RACK – T.I.2
L20, L21	ESPERA INTERNA	UTP 8 VIAS – CAT6	RACK – T.I.2
L343, L344	ESPERA INTERNA	UTP 8 VIAS – CAT6	RACK – T.I.2
L352 a L355	SALA DE ELETROCARDIOG.	UTP 8 VIAS – CAT6	RACK – T.I.2
L356 a L359	SALA DE ULTA–SONOGRAFIA	UTP 8 VIAS – CAT6	RACK – T.I.2
L22 e L23	DEPÓSITO DE EQUIPAMENTOS	UTP 8 VIAS – CAT6	RACK – T.I.2
L24 e L25	S. DE PROCEDIMENTOS	UTP 8 VIAS – CAT6	RACK – T.I.2
L26 a L67	SALA OBS ADULTO MASC.	UTP 8 VIAS – CAT6	RACK – T.I.2
L70 a L79	POSTO ENFERMAGEM SERV.	UTP 8 VIAS – CAT6	RACK – T.I.2
L92 e L93	POSTO ENFERMAGEM SERV.	UTP 8 VIAS – CAT6	RACK – T.I.2
L80 a L85	SALA PRESCRIÇÃO MÉDICA	UTP 8 VIAS – CAT6	RACK – T.I.2
L86 a L129	SALA OBS ADULTO FEM.	UTP 8 VIAS – CAT6	RACK – T.I.2
L130 a L139	POSTO ENFERMAGEM SERV.	UTP 8 VIAS – CAT6	RACK – T.I.2
L152 e L153	POSTO ENFERMAGEM SERV.	UTP 8 VIAS – CAT6	RACK – T.I.2
L140 a L145	SALA PRESCRIÇÃO MÉDICA	UTP 8 VIAS – CAT6	RACK – T.I.2
L146 a L149	CONSULTÓRIO	UTP 8 VIAS – CAT6	RACK – T.I.2
L150 a L153	CONSULTÓRIO	UTP 8 VIAS – CAT6	RACK – T.I.2
L192 a L195	BOX 1	UTP 8 VIAS – CAT6	RACK – T.I.2
L216 a L219	BOX 2	UTP 8 VIAS – CAT6	RACK – T.I.2
L220 a L223	BOX 3	UTP 8 VIAS – CAT6	RACK – T.I.2
L224 a L226	BOX 4	UTP 8 VIAS – CAT6	RACK – T.I.2
L170 e L171	SALA DE T.I.	UTP 8 VIAS – CAT6	RACK – T.I.2
L172 e L173	QUARTO ISOLAMENTO 1	UTP 8 VIAS – CAT6	RACK – T.I.2
L174 e L175	QUARTO ISOLAMENTO 2	UTP 8 VIAS – CAT6	RACK – T.I.2
L176 e L177	QUARTO ISOLAMENTO 3	UTP 8 VIAS – CAT6	RACK – T.I.2
L178 a L181	QUARTO ISOLAMENTO 4	UTP 8 VIAS – CAT6	RACK – T.I.2
L182 e L183	SALA DE TRIAGEM 1	UTP 8 VIAS – CAT6	RACK – T.I.2
L184 e L185	SALA DE TRIAGEM 2	UTP 8 VIAS – CAT6	RACK – T.I.2
L186 a L189	POSTO ENFERMAGEM SERV.	UTP 8 VIAS – CAT6	RACK – T.I.2
L190 e L191	SALA DE PROCEDIMENTOS	UTP 8 VIAS – CAT6	RACK – T.I.2
L196 a L199	POSTO ENFERMAGEM SERV. 7	UTP 8 VIAS – CAT6	RACK – T.I.2
L201 e L209	POSTO ENFERMAGEM SERV. 7	UTP 8 VIAS – CAT6	RACK – T.I.2
L208 a L215	SALA PRESCRIÇÃO MÉDICA	UTP 8 VIAS – CAT6	RACK – T.I.2
L228 a L231	BOX 5	UTP 8 VIAS – CAT6	RACK – T.I.2
L232 a L235	BOX 6	UTP 8 VIAS – CAT6	RACK – T.I.2
L236 a L239	BOX 7	UTP 8 VIAS – CAT6	RACK – T.I.2
L240 a L243	BOX 8	UTP 8 VIAS – CAT6	RACK – T.I.2
L244 a L247	BOX 9	UTP 8 VIAS – CAT6	RACK – T.I.2
L248 a L251	BOX 10	UTP 8 VIAS – CAT6	RACK – T.I.2
L252 a L259	CFTV	UTP 8 VIAS – CAT6	RACK – T.I.2
L261/L262/L274	CFTV	UTP 8 VIAS – CAT6	RACK – T.I.2
L266 a L272	CFTV	UTP 8 VIAS – CAT6	RACK – T.I.2
L276/L287 a L289	CFTV	UTP 8 VIAS – CAT6	RACK – T.I.2
L293/L295/L309	CFTV	UTP 8 VIAS – CAT6	RACK – T.I.2
L301/L314	CFTV	UTP 8 VIAS – CAT6	RACK – T.I.2
L279, L304, L281	CONTROLE DE ACESSO	UTP 8 VIAS – CAT6	RACK – T.I.2
L285 a L291/L294	RELÓGIOS	UTP 8 VIAS – CAT6	RACK – T.I.2
L296/L298/L299	RELÓGIOS	UTP 8 VIAS – CAT6	RACK – T.I.2
L284/L321	RELÓGIOS	UTP 8 VIAS – CAT6	RACK – T.I.2
L300 a L303	WIRELESS	UTP 8 VIAS – CAT6	RACK – T.I.2
L305/L306	WIRELESS	UTP 8 VIAS – CAT6	RACK – T.I.2
RACK LÓGICA CENTRAL	RACK LÓGICA 2 – 2P	1xCABO FIBRA ÓTICA	RACK – T.I.2
RACK LÓGICA CENTRAL	RACK LÓGICA 2 – SS1	1xCABO FIBRA ÓTICA	RACK – T.I.2
CPD–EXISTENTE	RACK LÓGICA CENTRAL	1xCABO FIBRA ÓTICA	CPD – NOTA 3
CPD–EXISTENTE	RACK LÓGICA CENTRAL	1xCABO FIBRA ÓTICA	CPD – NOTA 3

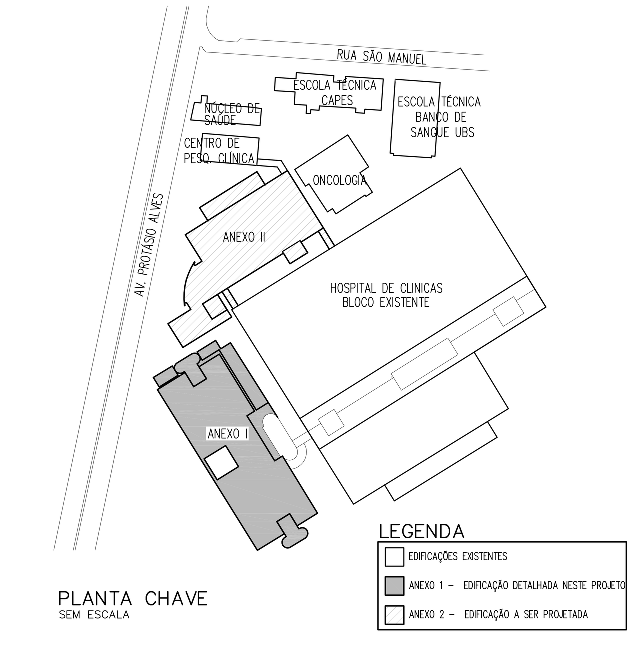

PLANTA CHAVE
SEM ESCALA

REVISÃO	DISCRIMINAÇÃO	DESENHO	PROJETO	APROV.	DATA
R00	AS BUILT – 2ª Emissão – Correções posterior solict. CGTIC	NA	NA	NA	11-03-20
R00	AS BUILT – COM BASE NO PROJETO IT103–R05	HFD	BBC	MHK	02-05-19

HOSPITAL DE CLÍNICAS PORTO ALEGRE RS

CLIENTE:

CONSÓRIO TRATENGE ENGEFORM
PORTO ALEGRE - RS - BRASIL

EMPRESA:

RESPONSÁVEL: CONSÓRCIO TRATENGE ENGEFORM
PROPRIETÁRIO: CONSÓRCIO TRATENGE ENGEFORM
RESPONSÁVEL PELA EXECUÇÃO:

CLIENTE: **HOSPITAL DE CLÍNICAS DE PORTO ALEGRE**
OBRA: **PRÉDIO ANEXO 1**
PROJETO: **CABEAMENTO ESTRUTURADO**
REFERENTE: **REDES DE DADOS E VOZ**
AS BUILT - PLANTA BAIXA
PAVIMENTO TÉRREO

DESENHO: **IT103**
REVISÃO: **R00**
ARQUIVO: HCPA-ANEXO1-AB-IT103
ESCALA: 1:100
UNIDADE: cm
DATA: MAIO/2019
PROJETO / DESENHO: CTE
PROJETO N°: 3063-221-2011

Plotado em:17/11/16 HCPA-ANEXO1-PE-IT103-R05.DWG